


竣工圖

地籍套繪圖

陳智宏建築師事務所  
台中市西區繼光街8號4樓F  
TEL: 04-24757611  
FAX: 04-24757612

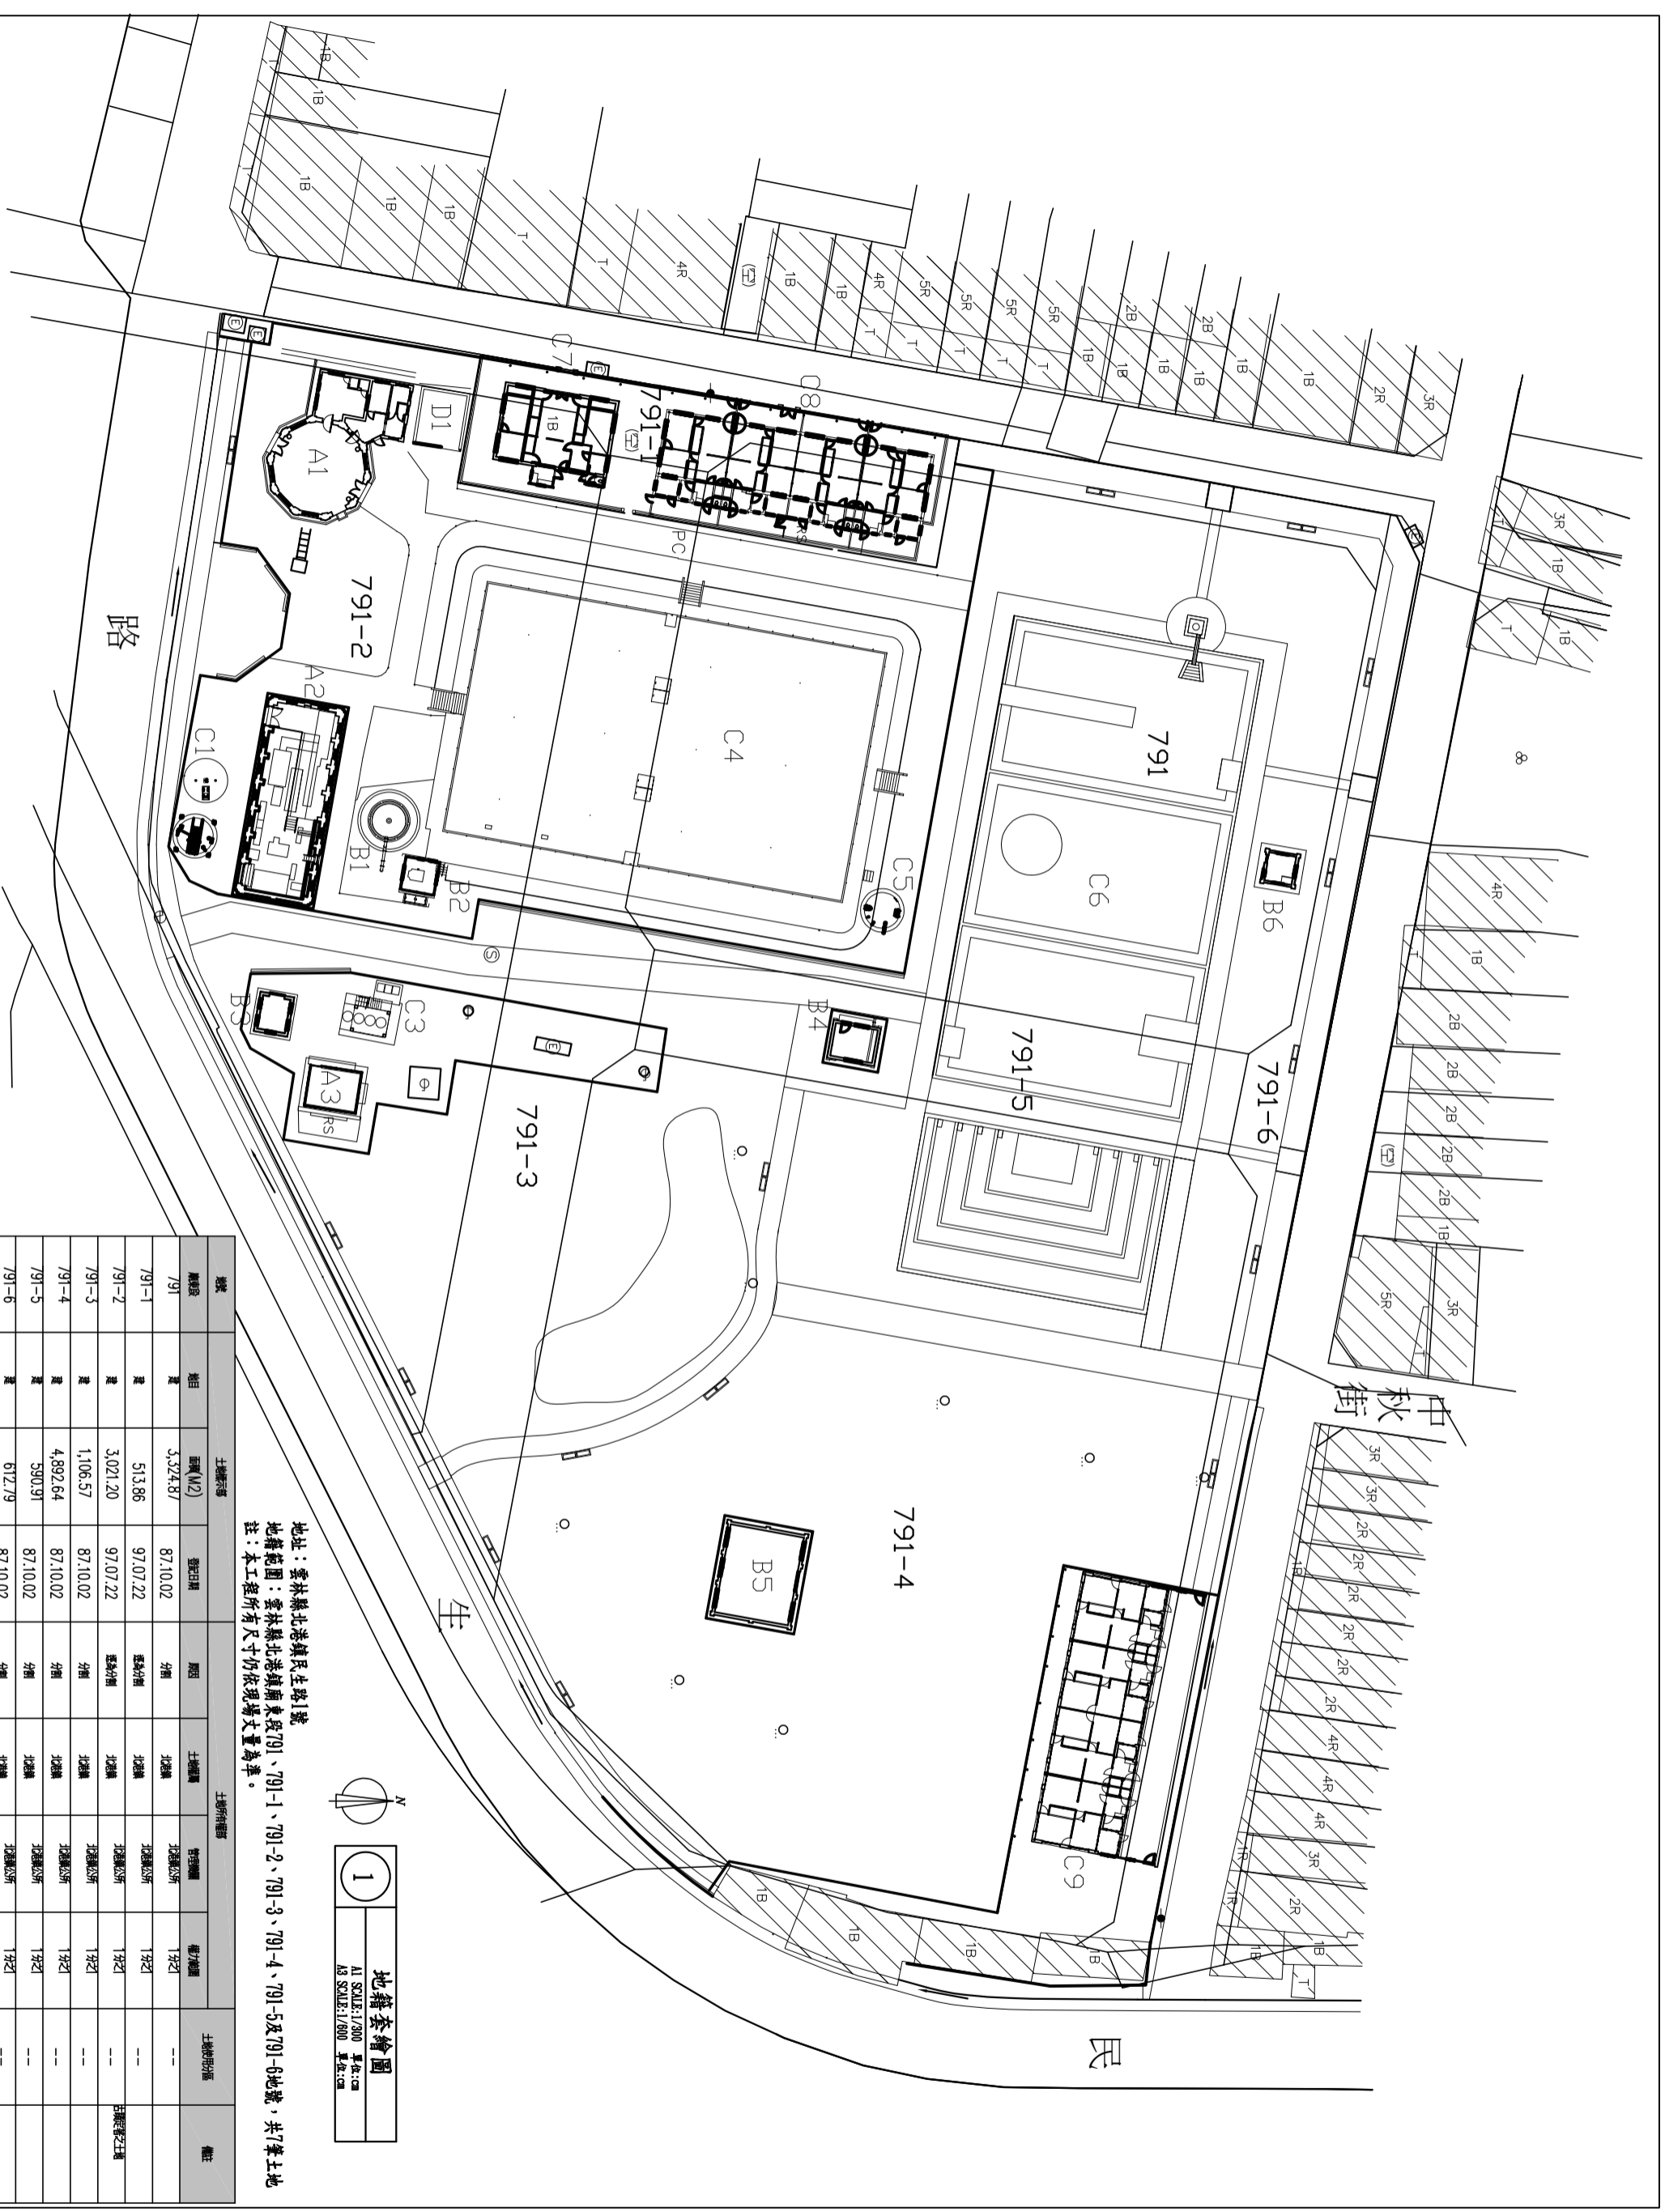

地號	地目	土地標示		土地所有權		土地利用區	備註
		面積(M <sup>2</sup> )	登記日期	權利種類	管理機關		
